TB459(Bl.2)
TB 459 BL. 2
LP 1

TB 459 (2 Teile) Teil 2

Auf Grund des § 3 des Hamburgischen Bebauungsplangesetzes vom 31 Oktober 1923
für die Gärtnerstraße
Bezirk Eimsbüttel Stadtteil Hoheluft-West Ortsteil 316

Entworfen, Hamburg, den 17. April 1958
Bezirksbauamt Eimsbüttel
Stadtplanungsabteilung
gez. Kerff
Oberbaurat

Aufgestellt, Hamburg, den 2. 3. 1959
Baubehörde
Landesplanungsamt — Tiefbauamt
gez. Hebebrand, Oberbaudirektor — gez. Dr. Speckter, Erster Baudirektor — gez. Sill, Erster Baudirektor

Öffentlich ausgelegen vom 22. Juni 1959 bis 2. Aug. 1959 beim
Bezirksbauamt Eimsbüttel Stadtplanungsabteilung
gez. Kerff
Oberbaurat

~~Festgestellt in der Sitzung des Senats am~~
~~Der Protokollführer des Senats~~

~~In Kraft getreten am ... (Amtlicher Anzeiger ... Seite ...)~~

Mit Änderung vom 25. 4. 1960
gez. i. V. Seitz, Erster Baudirektor — gez. Dr. Speckter, Erster Baudirektor — gez. i. V. Peschges, Baudirektor

Zugestimmt:
Bezirksausschuß am 16. Okt. 1958
Landesplanungsausschuß am 12. 3. 1959
Baudeputation am 6. 5. 1959

Festgestellt durch Rechtsverordnung des Senats vom 17. JAN. 1961

In Kraft getreten am ...
(GVBl. 19... Seite ...)

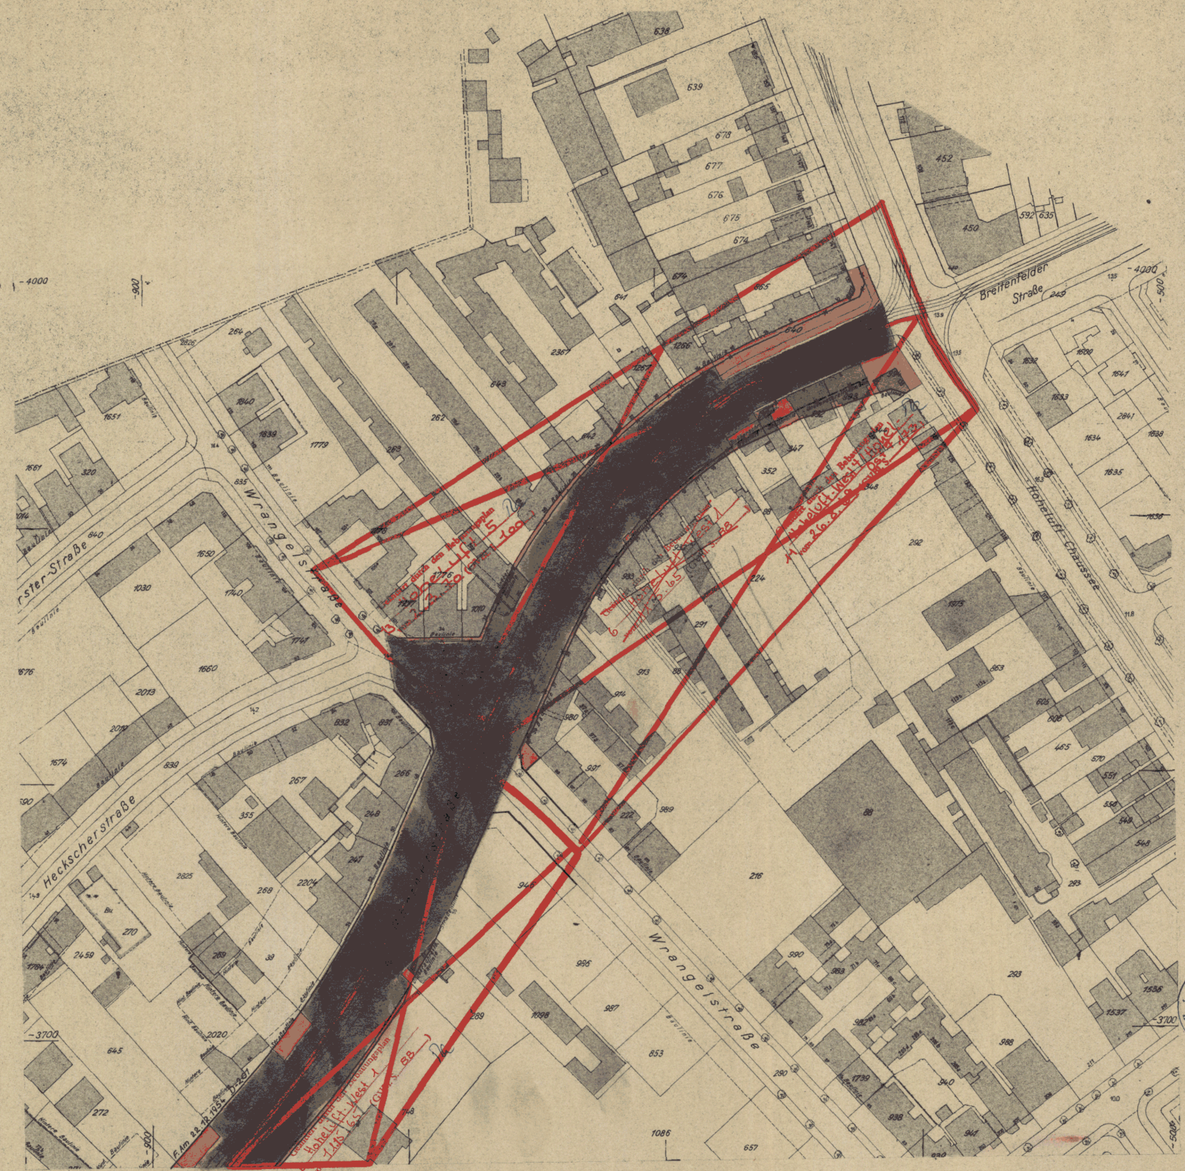

N

Maßstab 1:1000

Zeichenerklärung

- Straßen- oder Uferlinien
- Aufgehobene Straßen- oder Uferlinien
- Neue Straßen- oder Uferlinien
- Baulinien
- Aufgehobene Baulinien
- Neue Baulinien
- Vorhandene Durchfahrten oder Durchgänge
- Festgestellte Durchfahrten oder Durchgänge
- Neue Durchfahrten oder Durchgänge
- Vorhandene Arkaden
- Festgestellte Arkaden
- Neue Arkaden
- Eingebaute Arkaden
- Vorgebaute Arkaden
- Straßenflächen
- Neue Straßenflächen
- Von jeglicher Bebauung freizuhaltende Flächen
- Wasserflächen
- Neue Wasserflächen
- Bahnanlagen
- Neue Bahnanlagen
- Öffentl. Park- und Grünanlagen
- Neue öffentl. Park- und Grünanlagen
- Vorhandene Gebäude
- Fläche für besondere Zwecke (Zweckangabe)
- Begrenzungslinien

Aufhebungen:
- Bisherige Nutzung: schmaler Streifen
- Neu ausgewiesen: breiter Streifen

Vorhandene Straßenhöhe über NN
+13,95 Neue Straßenhöhe über NN

Die vollständige Darstellung des alten Bestandes in der Planungsunterlage wird bescheinigt.

Hamburg, den 4. 5. 1957

Bezirksvermessungsamt Nord

Siemeyer
Obervermessungsrat

Die Übereinstimmung mit dem Original-Teilbebauungsplan wird bescheinigt.
Hamburg, den 13. 1. 1961
Reg. Ing.

Freie und Hansestadt Hamburg
Baubehörde
Landesplanungsamt
Hamburg 36, Stadthausbrücke 8
Ruf 24 10 08
Nr. 5373/2